



**ENQUETE DE RACCORDEMENT DES EAUX USEES DOMESTIQUES DES  
HABITATIONS SITUEES DANS UN PLAN DE ZONAGE COLLECTIF**

Le représentant Suez : Intervenant SUEZ : Quentin GAVAZZI - ECT CONSEIL Le 07/11/23

<b>Propriétaire:</b>	ZARAPIRO	<b>Le pavillon</b> <input type="checkbox"/>
<b>Adresse:</b>	5 Route de GENEVE	<b>L'immeuble</b> <input checked="" type="checkbox"/>
<b>Code Postal:</b>	39150	<b>Ville :</b>
	CHAUX DES CROTENAY	<b>Nombre de logements :</b>
<b>Adresse d'envoi:</b>	altaneo39@altaneo-group.com	
<b>Client rencontré :</b>	<b>Propriétaire</b> <input checked="" type="checkbox"/>	<b>Locataire</b> <input type="checkbox"/>
	<b>Mandataire</b> <input type="checkbox"/>	<b>Le commerce</b> <input type="checkbox"/>
<b>Adresse de facturation:</b>		<b>Le terrain</b> <input type="checkbox"/>
<b>Nom :</b>	ZARAPIRO	<b>Le hangar</b> <input type="checkbox"/>
<b>Adresse :</b>	altaneo39@altaneo-group.com	<b>Le parking</b> <input type="checkbox"/>
<b>Code postal :</b>		<b>L'appartement</b> <input type="checkbox"/>
	<b>Ville :</b>	

**La visite à laquelle nous avons procédé a donné lieu aux constatations suivantes**

**Branchement sous le domaine public**

**Lieu du raccordement:** Sur réseau unitaire, en direct

<b>Présence de boîtes de branchement :</b> EU <input type="checkbox"/> EP <input type="checkbox"/> Pas de boîte <input checked="" type="checkbox"/>	<b>Propriété raccordée :</b> oui <input checked="" type="checkbox"/> non <input type="checkbox"/>	<b>Propriété raccordable :</b> oui <input checked="" type="checkbox"/> non <input type="checkbox"/>
--	--	--

**Nature et nombre des appareils raccordés**

	<u>Eaux Usées</u>						<u>Eaux Pluviales</u>				
	Etage	Nombre	Et	Nbr	Et	Nbr	Nombre				
Evier	<input type="checkbox"/>	<input type="checkbox"/>	1	1	<input type="checkbox"/>	<input type="checkbox"/>	Gouttière(s)	4 <input type="checkbox"/>			
Lave-vaisselle	<input type="checkbox"/>	<input type="checkbox"/>	1	1	<input type="checkbox"/>	<input type="checkbox"/>	Grille garage	<input type="checkbox"/>			
WC	RDC	1	1	1	2	1	Avaloir	<input type="checkbox"/>			
Lavabo	RDC	1	1	1	2	1	Grille voirie	<input type="checkbox"/>			
Lave-linge	<input type="checkbox"/>	<input type="checkbox"/>	<input type="checkbox"/>	<input type="checkbox"/>	<input type="checkbox"/>	<input type="checkbox"/>	Trop plein de puits/citerne	<input type="checkbox"/>			
Baignoire/Douche	<input type="checkbox"/>	<input type="checkbox"/>	1	1	2	1	Drain	<input type="checkbox"/>			
Bidet	<input type="checkbox"/>	<input type="checkbox"/>	<input type="checkbox"/>	<input type="checkbox"/>	<input type="checkbox"/>	<input type="checkbox"/>	Siphon/ext	<input type="checkbox"/>			
Chauffe eau	<input type="checkbox"/>	<input type="checkbox"/>	<input type="checkbox"/>	<input type="checkbox"/>	<input type="checkbox"/>	<input type="checkbox"/>	Piscine	OUI <input type="checkbox"/>	NON <input checked="" type="checkbox"/>		
Grille/siphon de sol	<input type="checkbox"/>	<input type="checkbox"/>	<input type="checkbox"/>	<input type="checkbox"/>	<input type="checkbox"/>	<input type="checkbox"/>	Raccordée	EU <input type="checkbox"/>	EP <input type="checkbox"/>	Sans vidange <input type="checkbox"/>	
EU dans EP			OUI <input type="checkbox"/>		NON <input checked="" type="checkbox"/>		EP dans EU	OUI <input type="checkbox"/>	NON <input checked="" type="checkbox"/>		
Présence fosse			OUI <input type="checkbox"/>		NON <input checked="" type="checkbox"/>		Infiltration milieu naturel	OUI <input type="checkbox"/>	NON <input checked="" type="checkbox"/>		

**Avis:** Favorable sous réserve  Favorable suivant les installations présentées  Défavorable

**OBSERVATIONS :** Le bâtiment est composé de 3 logements : 1 au RDC, 1 au 1er (avec bureaux) et 1 au 2eme (depuis la rue principale). Toutes les EU sont raccordées au regard A à l'arrière du bâtiment, connecté au regard B, raccordé au réseau unitaire public. La plaque béton sur le regard B est cassé et risque de s'effondrer. Il convient de la reprendre pour des raisons de sécurité. Aucune évacuation au -1 n'a été présentée. La gouttière 1 s'écoule sur le terrain. Les gouttières 2 et 3 sont raccordées au réseau unitaire. La destination de la gouttière 4 n'a pas pu être définie. Le réseau étant unitaire, cela n'a pas d'influence sur la conformité.


**Attention: Le résultat du contrôle est valable au vu des installations présentées lors de la visite, et/ou suivant le plan de recolement. Les installations non présentées n'engagent pas la responsabilité de SUEZ. Les travaux ultérieurs à ce contrôle sont susceptibles d'invalider ce contrôle.**

Fait à Morez le 07/11/2023 Le représentant de SUEZ : M. Brigolle Alex

Validité 3 ans Intervention facturable

OUI  NON



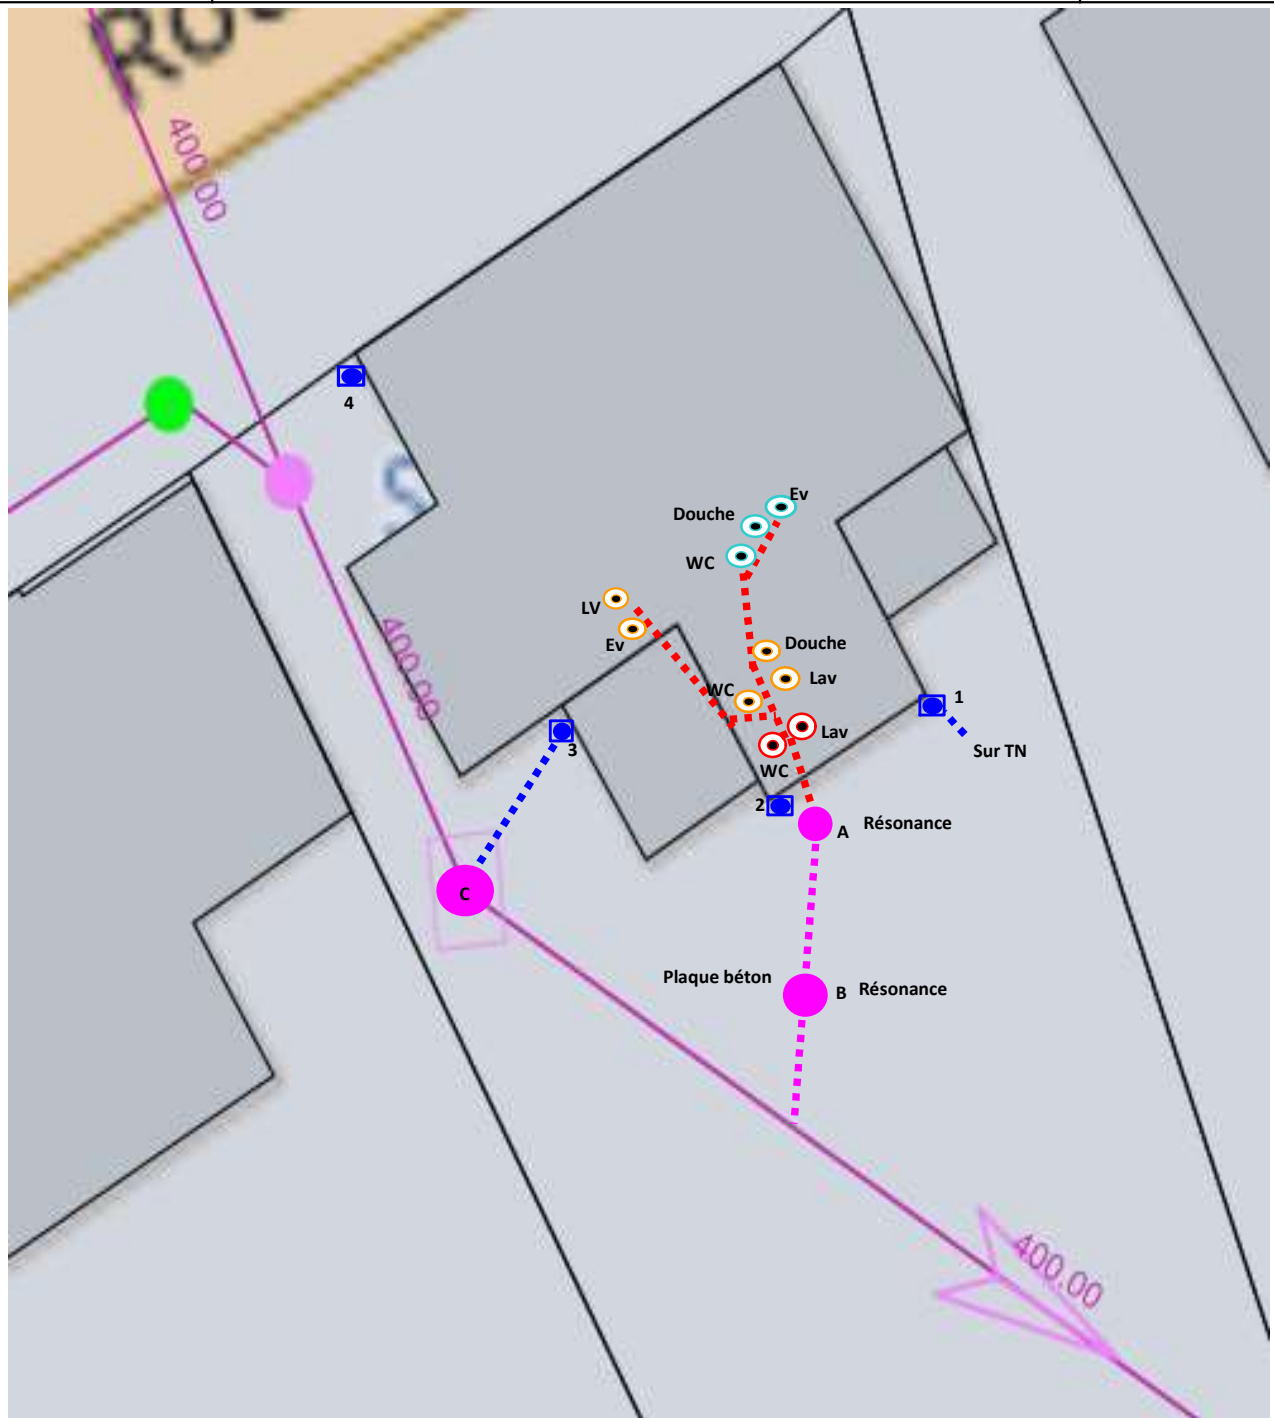

Ev Evier    LL Lave Linge    LV Lave Vaisselles    Lav Lavabo    CE Chauffe Eau

**LEGENDE**

- |  |                               |  |          |  |                         |
|--|-------------------------------|--|----------|--|-------------------------|
|  | Point Eau extérieur           |  | Rdc      |  | boîte de branchement EP |
|  | boîte de branchement          |  | 1er      |  | regard sur réseau EP    |
|  | regard réseau unitaire        |  | 2eme     |  | Gouttière               |
|  | regard réseau eaux usées      |  | Sous sol |  | grille                  |
|  | réseau unitaire               |  |          |  | réseau EP tracé supposé |
|  | réseau EU tracé supposé       |  |          |  |                         |
|  | réseau Unitaire tracé supposé |  |          |  |                         |

